
# ■ 여열냉각설비 계통도

SCALE = NONE

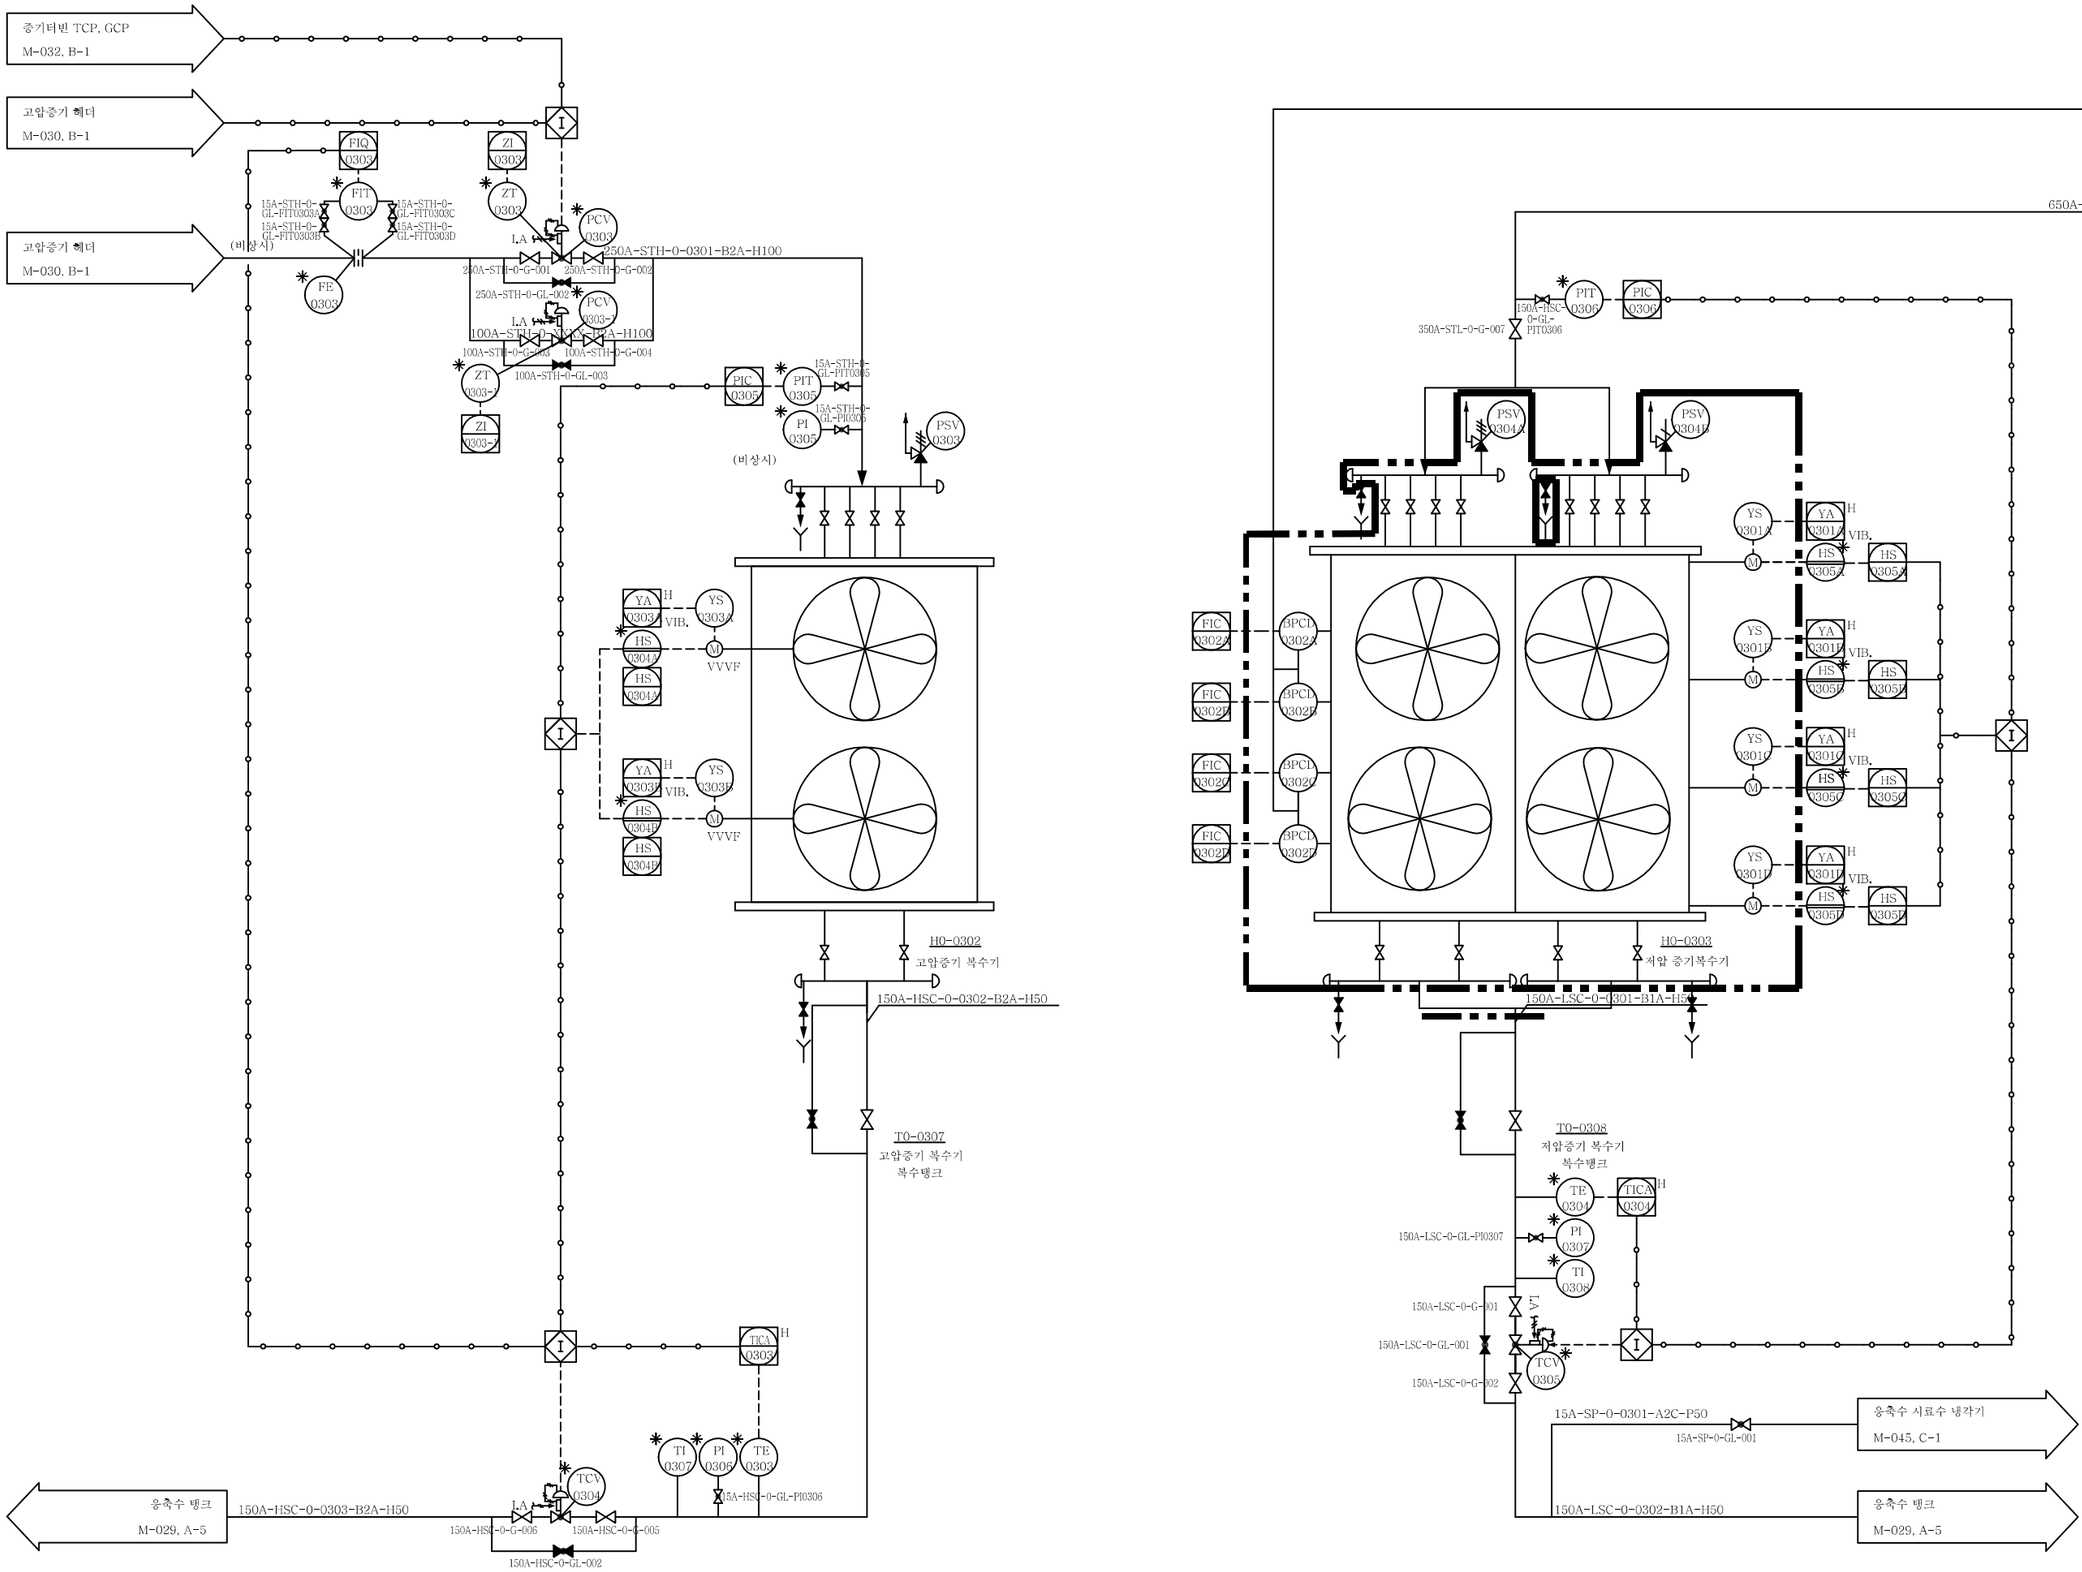


AS BUILT

| 수정 REV.NO | 날짜 DATE | 내용 DESCRIPTION | 제도 DWN | 설계 DGN | 검토 CHK | 승인 APP |
|---|---|---|---|---|---|---|
| △1 | 11.12. | AS BUILT | J.S.KIM | | | |

공사명 PROJECT TITLE

**거제시 생활폐기물 소각시설 설치사업**

발주자 CLIENT

거 제 시 　 한국환경공단

감리자 CONSULTANT

설계 및 시공자

GS 건 설 　 삼성중공업

코오롱건설 　 원광건설

DRAWING TITLE

**여열냉각설비 계통도**

| DRAWING NO. | SCALE | NONE | Rev. | △1 |
|---|---|---|---|---|
| M - 031 | 일련번호 SHEET NO. | 031 | | |