

소각동 기계배치 종단면도 - 4

SCALE = 1 / 150

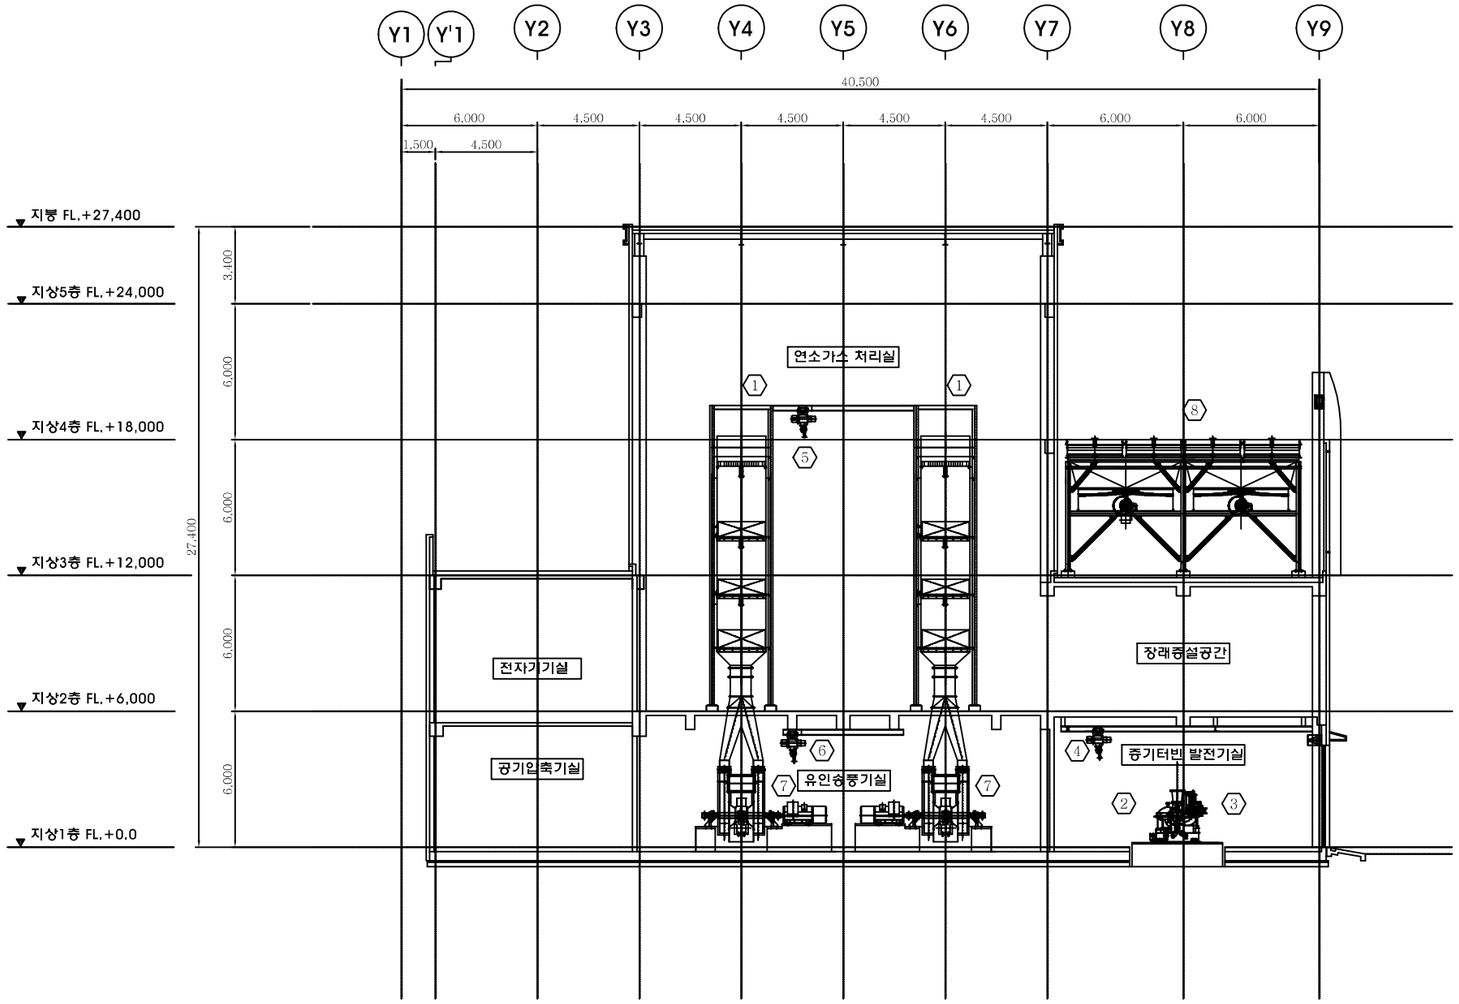

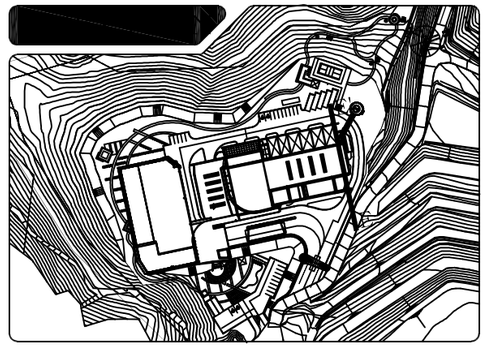

번호	기기번호	수량	기 기 명
1	W1/2-0502	2	선택적 촉매반응탑
2	E0-0401	1	증기터빈
3	E0-0402	1	발전기
4	C0-0401	1	증기터빈 유지보수용 호이스트
5	C0-0504	1	선택적 촉매 반응탑 유지보수용 호이스트
6	C0-0601	1	유인송풍기 보수용 호이스트
7	F1/2-0603	2	유인송풍기
8	H0-0301	1	저압증기복수기

AS BUILT

소각동 기계배치 종단면도 (E-E')

수정 REV.NO	날짜 DATE	내 용 DESCRIPTION	제도 DWN	설계 DGN	검토 CHK	승인 APP
1	11.12.	AS BUILT	J.S.KIM			

공사명 PROJECT TITLE
거제시 생활폐기물 소각시설 설치사업

발주자 CLIENT
거 제 시 한국환경공단

감리자 CONSULTANT

설계 및 시공자
GS 건 설 삼 성 중 공 업
코 오 롱 건 설 원 광 건 설

DRAWING TITLE
소각동 기계배치 종단면도 - 4

DRAWING NO.
M - 111

SCALE 1 / 150 Rev. 1

일련번호 SHEET NO. 077